公用

登記年月日：平成9年12月16日

これは図面に記録されている内容を証明した書面である。

令和3年6月15日

新潟地方法務局長岡支局

登記官　　石郷道雄

182144

2-7 ~~従・新・閉~~

地積測量図

地　番	2-7.2-29
土地の所在	長岡市旭町2丁目

求積表

地　番	Ⓐ 2-7			
NO.	X n	Y n	Y n+1 − Y n-1	X n・(Y n+1 − Y n-1)
P114-3	445.856	464.312	-22.205	-9900.232480
217	459.720	440.549	-25.134	-11554.602480
216	457.325	439.178	2.562	1171.666650
215	455.010	443.111	4.057	1845.975570
214	454.425	443.235	-2.413	-1096.527525
213	450.013	440.698	-10.005	-4502.380065
172-1	454.319	433.230	-7.787	-3537.782053
172	453.768	432.911	-1.876	-851.268768
M171-1	454.671	431.354	-5.166	-2348.830386
M170-1	449.122	427.745	-7.105	-3191.011810
M168-2	443.825	424.249	1.196	530.814700
141	441.042	428.941	1.430	630.690060
140	435.584	425.679	-7.810	-3401.911040
M139-1	427.988	421.131	8.634	3695.248392
M135-1	419.975	434.313	25.389	10662.745275
P185-1	440.274	446.520	17.321	7625.985954
115	449.308	451.634	16.234	7294.066072
P114-2	443.127	462.754	12.678	5617.964106
			合　計	-1309.389828
			合計面積	654.6949140
			地　積	654.69　m²

地　番	Ⓑ 2-29			
NO.	X n	Y n	Y n+1 − Y n-1	X n・(Y n+1 − Y n-1)
M53-1	455.894	470.044	-21.086	-9612.980884
M106-1	471.576	443.226	-36.814	-17360.598864
172-1	454.319	433.230	-2.528	-1148.518432
213	450.013	440.698	10.005	4502.380065
214	454.425	443.235	2.413	1096.527525
215	455.010	443.111	-4.057	-1845.975570
216	457.325	439.178	-2.562	-1171.666650
217	459.720	440.549	25.134	11554.602480
P114-3	445.856	464.312	29.495	13150.522720
			合　計	-835.707610
			合計面積	417.8538050
			地　積	417.85　m²

合計面積　　1072.5487190　m²

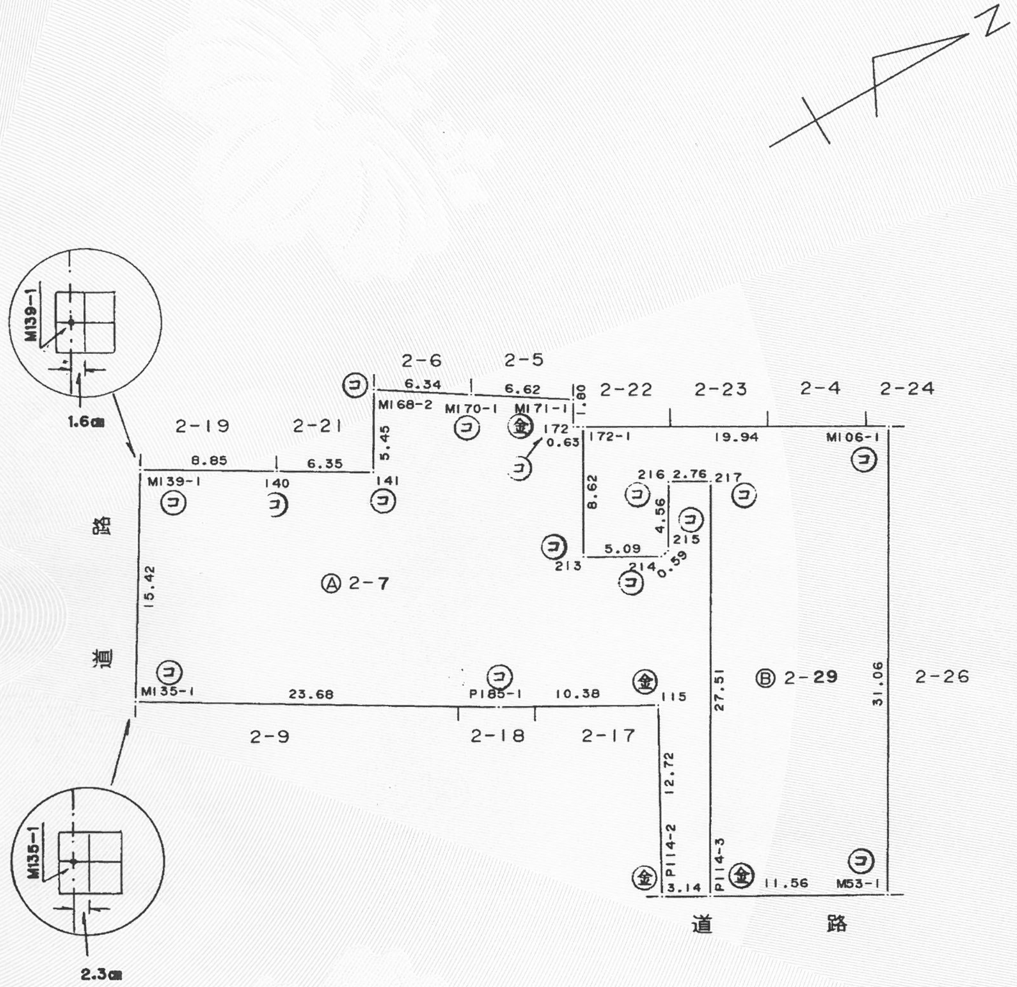
N
M139-1
1.6㎝
M135-1
2.3㎝
2-6
2-5
2-22
2-23
2-4
2-24
2-19
2-21
6.34
6.62
1.80
M168-2
M170-1
M171-1
172
0.63
172-1
19.94
M106-1
8.85
6.35
5.45
M139-1
140
141
8.62
216
2.76
217
4.56
215
5.09
213
214
0.59
道路
15.42
Ⓐ 2-7
Ⓑ 2-29
27.51
31.06
2-26
M135-1
23.68
P185-1
10.38
115
2-9
2-18
2-17
12.72
P114-2
P114-3
3.14
11.56
M53-1
道路

筆界点	境界標の種類
鉄	鉄杭
金	金属標
コ	コンクリート杭
合	合成樹脂杭
刻	刻印

㊍石杭・㊎金属標・㋙コンクリート杭・㊟合成樹脂杭・鉄杭

作製者	長岡市幸町1丁目7番1号 土地家屋調査士　粉川茂五郎　（平成9年11月21日作製）	嘱託者 ~~申請人~~	長岡市長　日浦晴三郎

縮尺 1/500

新潟県土地家屋調査士会　昭和・平成 9 年 12 月 16 日登記

請求番号：8-7